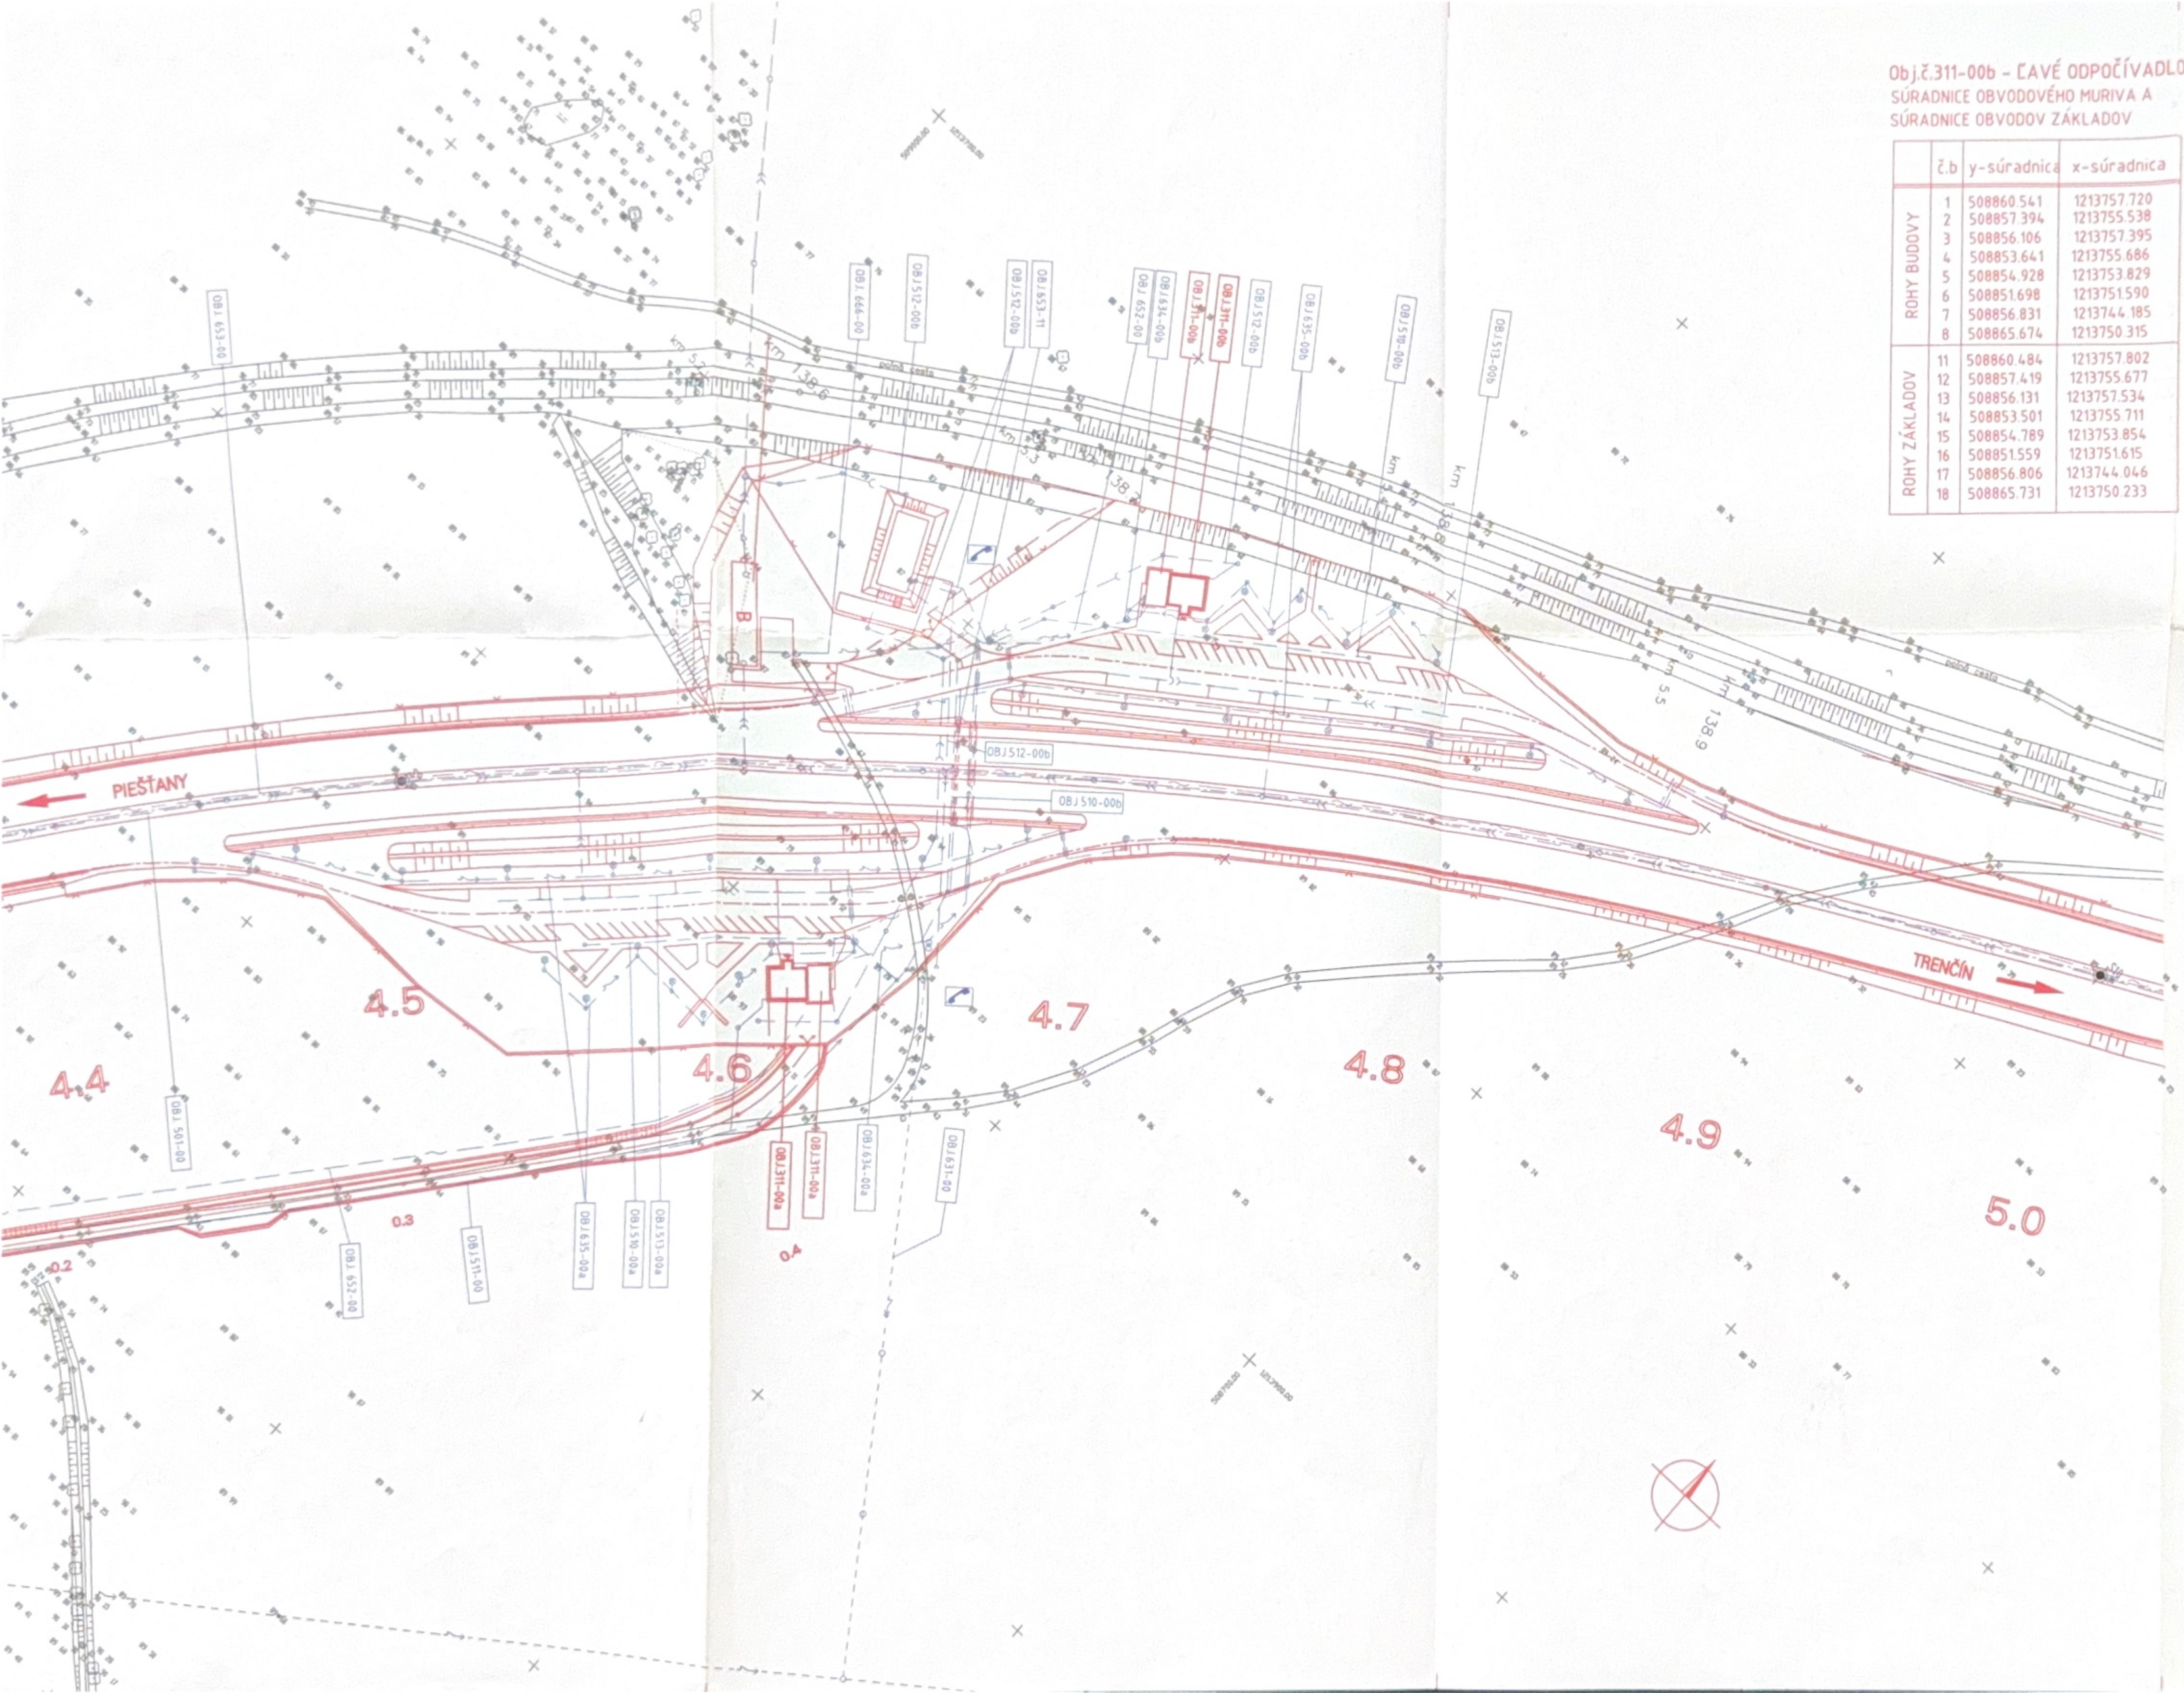

Obj.č.311-00b – ĽAVÉ ODPOČÍVADLO

SÚRADNICE OBVODOVÉHO MURIVA A SÚRADNICE OBVODOV ZÁKLADOV

	č.b	y-súradnica	x-súradnica
ROHY BUDOVY	1	508860.541	1213757.720
	2	508857.394	1213755.538
	3	508856.106	1213757.395
	4	508853.641	1213755.686
	5	508854.928	1213753.829
	6	508851.698	1213751.590
	7	508856.831	1213744.185
	8	508865.674	1213750.315
ROHY ZÁKLADOV	11	508860.484	1213757.802
	12	508857.419	1213755.677
	13	508856.131	1213757.534
	14	508853.501	1213755.711
	15	508854.789	1213753.854
	16	508851.559	1213751.615
	17	508856.806	1213744.046
	18	508865.731	1213750.233

SCHÉMATICKÝ NÁČRT OBJEKTU

ČÍSLA VYTYČOVACÍCH BODOV ROHOV OBJEKTU 1-8
ČÍSLA VYTYČOVACÍCH BODOV ROHOV Z=AKLADOV OBJEKTU 11-18

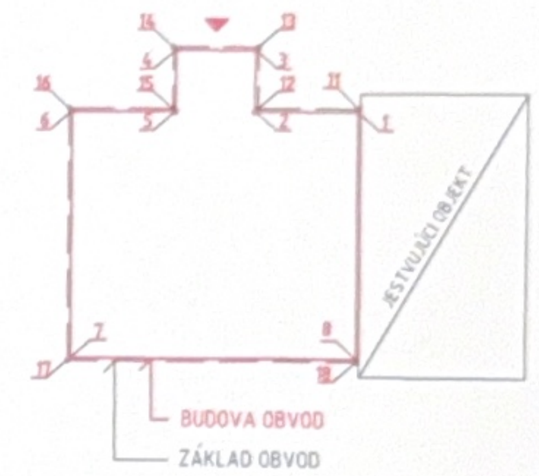

BODY VYTYČOVACEJ SIETE

č.b	y-súradnica	x-súradnica
17	509171.470	1213988,240
18	508978.390	1213784.080
19	508821.300	1213915.990

Obj.č.311-00a – PRAVÉ ODPOČÍVADLO

SÚRADNICE OBVODOVÉHO MURIVA A SÚRADNICE OBVODOV ZÁKLADOV

	č.b	y-súradnica	x-súradnica
ROHY BUDOVY	1	508870.159	1213902.627
	2	508872.965	1213905.234
	3	508874.436	1213903.652
	4	508876.633	1213905.694
	5	508875.163	1213907.276
	6	508878.042	1213909.951
	7	508871.910	1213916.552
	8	508864.027	1213909.228
ROHY ZÁKLADOV	11	508870.228	1213902.554
	12	508872.960	1213905.093
	13	508874.430	1213903.511
	14	508876.775	1213905.689
	15	508875.304	1213907.271
	16	5 08878.184	1213909.946
	17	508871.915	1213916.693
	18	508863.959	1213909.301

SLOVENSKÁ SPRÁVA CIEST
stredisko výstavby diaľníc
POVAŽIE
-5-

Ing. Jan Handlovský
458

DOKUMENTÁCIA SKUTOČNÉHO VYHOTOVENIA STAVBY
> STAVEBNÁ ČASŤ <

Dopravoprojekt a.s.
ODŠTEPNÝ ZÁVOD ZVOLEN
916 33 BECKOV
IČO: 313 333 20 DIČ: 313 333 20/601

SLOVENSKÁ SPRÁVA CIEST
27. 04. 1999
Dokumentácia pr. ... SÚPRAVA

REALIZAČNÁ DOKUMENTÁCIA STAVBY
OBJ. 311-00a, OBJ. 311-00b

SÚRADNICOVÝ SYSTÉM: JTSK
VÝŠKOVÝ SYSTÉM: Bpv

VYPRACOVAL KOLEKTÍV	ZODPOVEDNÝ PROJ. Ing Eva GÁLIKOVÁ	TECH. KONTROLA Ing Peter DINGA	GEOCONSULT
HLAVNÝ INŽ. PROJ. Ing.Igor JAKUBÍK,CSc.		VED. STREDISKA Ing Peter DINGA	
OKRES TRENČÍN	OBSTARÁVATEĽ SLOVENSKÁ SPRÁVA CIEST		DREŇOVÁ 27, 826 56 BRATISLAVA TEL.: 07/43333582, FAX: 07/43331806

DIAĽNICA D61 NOVÉ MESTO/VÁHOM - CHOCHOLNÁ
ČASŤ I - DIAĽNICA A VYVOLANÉ INVESTÍCIE KM 0,0-5,8 A KM 6,6-15,1
OBJ. 311-00a OBJEKT HYGIENICKÉHO VYBAVENIA-PRÍSTAVBA, PRAVÉ ODPOČÍVADLO BECKOV
OBJ. 311-00b OBJEKT HYGIENICKÉHO VYBAVENIA-PRÍSTAVBA, ĽAVÉ ODPOČÍVADLO BECKOV

POČET A4	8A4
DÁTUM	04 1999
STUPEŇ	RDS
ČÍS. ZÁK.	340-2-3
MIERKA	1:1000
ČÍS. PRÍLOHY	2

ARCHITEKT-STAV. RIEŠENIE: SITUÁCIA

JESTVUJÚCE ZÁKLADY M = 1 : 50

PÔDORYS ZÁKLADOV - PRÍSTAVBY M = 1 : 50

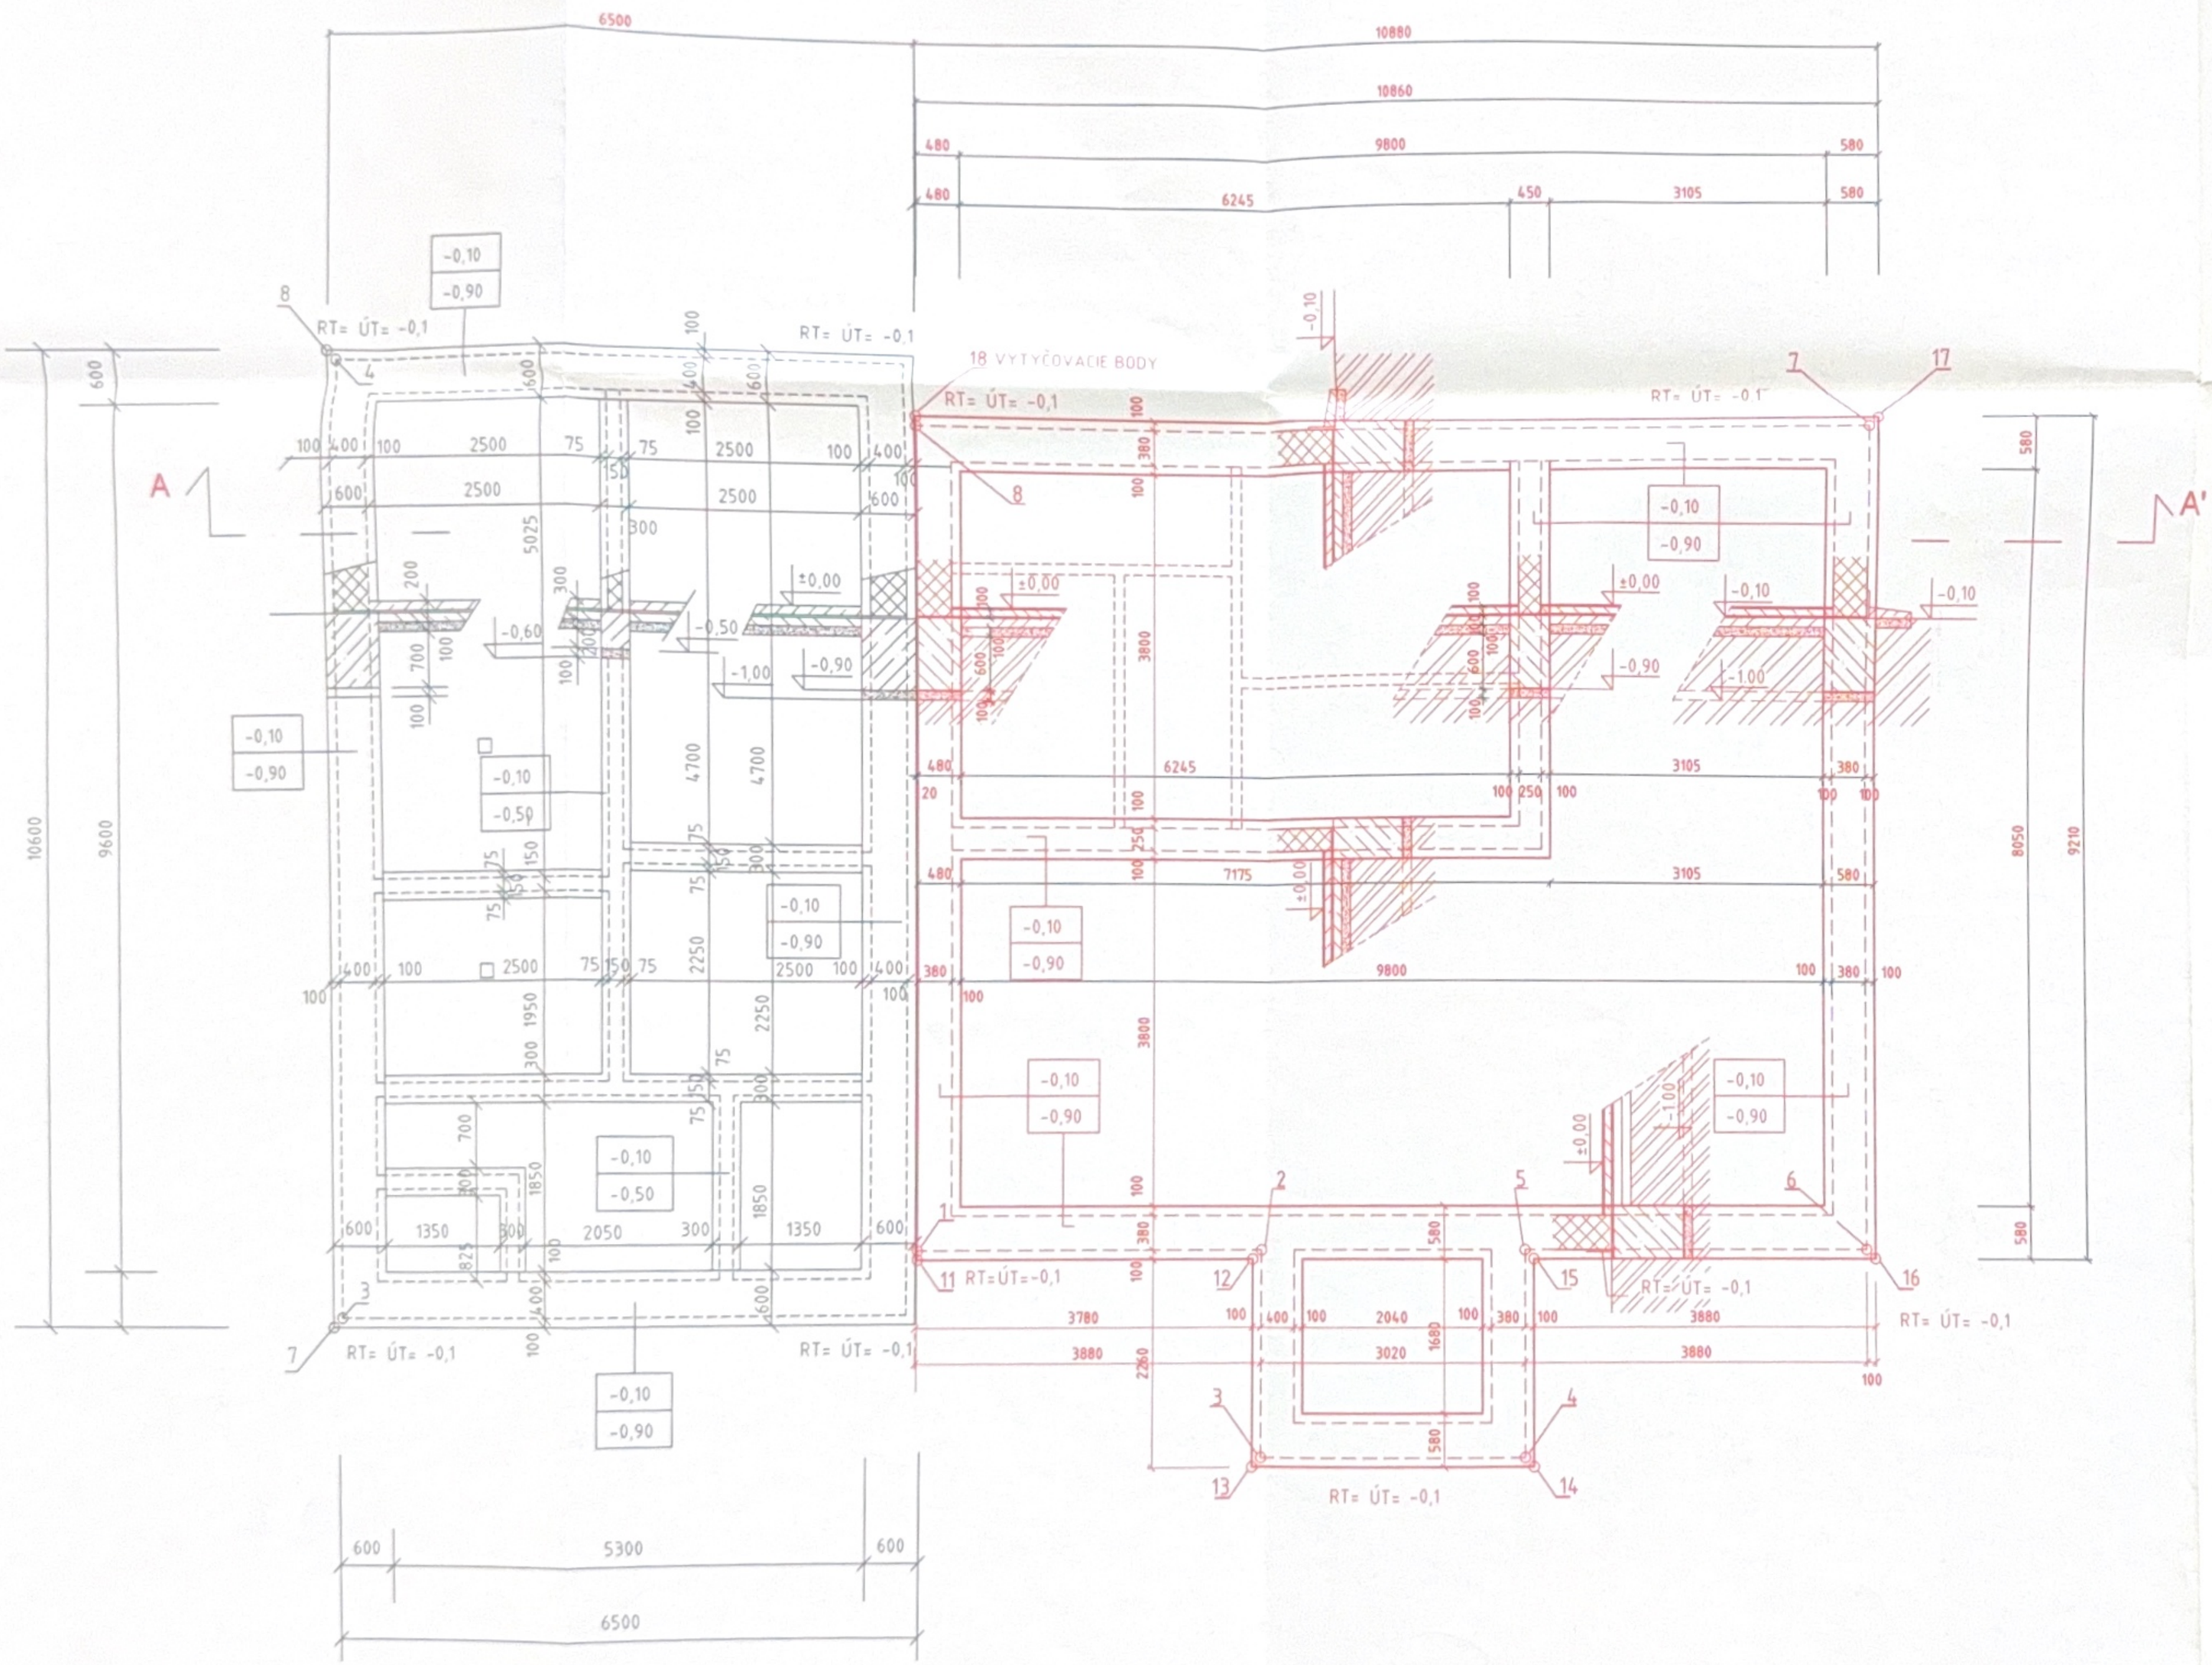

SÚRADNICE OBVODOVÉHO MURIVA A SÚRADNICE OBVODOV ZÁKLADOV

	č.b.	y súradnica	x súradnica
ROHY BUDOVY	1	502692.233	1206682.929
	2	502694.794	1206685.844
	3	502696.493	1206684.351
	4	502698.473	1206686.605
	5	502696.774	1206688.098
	6	502699.335	1206691.012
	7	502692.499	1206697.019
	8	502685.397	1206688.935
ROHY ZÁKLADOV	11	502692.308	1206682.863
	12	502694.803	1206685.703
	13	502696.502	1206684.210
	14	502698.614	1206686.614
	15	502696.915	1206688.107
	16	502699.476	1206691.021
	17	502692.489	1206697.160
	18	502685.321	1206689.001

POZNÁMKA :

SÚRADNICE VYTYČOVACÍCH BODOV VIĎ VÝKRES Č. 3
TO JE - VYTYČOVACÍ VÝKRES
PODKLADNÝ BETÓN B10, VYSTUŽENÝ KARI SIEŤOVINOU Hr.= 10,0 cm
PÁSOVÉ ZÁKLADY BETÓN B15

SCHÉMATICKÝ NÁČRT OBJEKTU

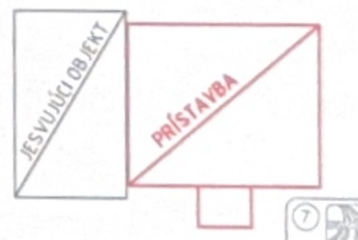

SLOVENSKÁ SPRÁVA CIEST
stredisko výstavby diaľnic
POVAŽIE
-5-

DOKUMENTÁCIA SKUTOČNÉHO VYHOTOVENIA STAVBY
> STAVEBNÁ ČASŤ <

Doprastav a.s.
ODŠTEPNÝ ZÁVOD ZVOLEN
916 38 BECKOV
IČO: 313 333 20 DIČ: 313 333 20/601

±0,00 = 10,0 cm NAD .T. = 190,54 Bpv

REALIZAČNÁ DOKUMENTÁCIA STAVBY 311-00 b

SÚRADNICOVÝ SYSTÉM : JTSK
VÝŠKOVÝ SYSTÉM : Bpv

SLOVENSKÁ SPRÁVA CIEST
27. 04. 1999
Dokumentácia pre vykonanie prá

Ing. Eva GÁLIKOVÁ
odbornej spôsobilosti
na výstavbu
1030 - 21 - 96
SKSI
Výstav Slovenská komora stavebných inžinierov

SÚPRAVA 8

VYPRACOVAL Ing Eva GÁLIKOVÁ	ZODPOVEDNÝ PROJ. Ing Eva GÁLIKOVÁ	TECH. KONTROLA Ing. Peter DINGA	GEOCONSULT
HLAVNÝ INŽ. PROJ. Ing.Igor JAKUBÍK,CSc.		VED. STREDISKA Ing Peter DINGA	
OKRES TRENČÍN	OBSTARÁVATEĽ SLOVENSKÁ SPRÁVA CIEST		DRIEŇOVÁ 27, 826 56 BRATISLAVA

DIAĽNICA D61 NOVÉ MESTO/VÁHOM - CHOCHOLNÁ
ČASŤ I - DIAĽNICA A VYVOLANÉ INVESTÍCIE KM 0,0-5,8 A KM 6,6-15,1
OBJ. 311-00b OBJEKT HYGIENIC. VYBAVENIA - ĽAVÉ ODPOČÍVADLO BECKOV - PRÍSTAVBA

POČET A4	RDS
DÁTUM	03.1999
STUPEŇ	RDS
ČÍS. ZÁK.	340-2-3
MIERKA	ČÍS. PRÍLOHY
M=1:50	4

ARCHITEKT-STAV. RIEŠENIE: PÔDORYS ZÁKLADOV